załącznik do pisma
AU. 6727.1.11.2013.EK
z dn. 22.01.2013

URZĄD MIEJSKI
w Chrzanowie
Al. Henryka 20, 32-500 Chrzanów
Wydział Architektury i Urbanistyki

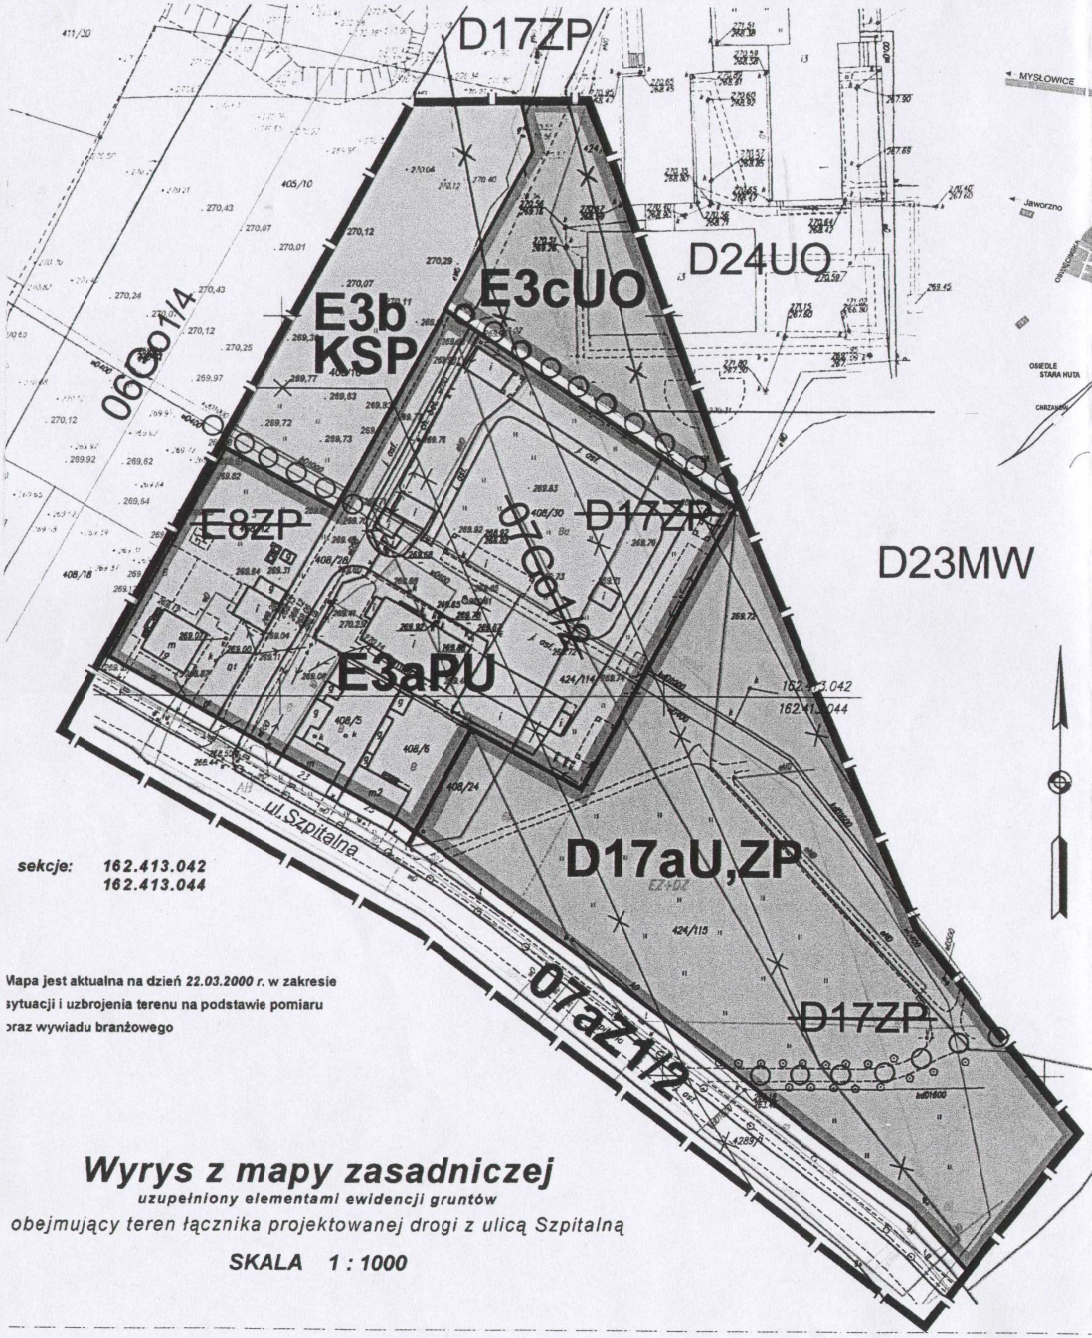

sekcje: 162.413.042
162.413.044

Mapa jest aktualna na dzień 22.03.2000 r. w zakresie sytuacji i uzbrojenia terenu na podstawie pomiaru oraz wywiadu branżowego

Wyrys z mapy zasadniczej

uzupełniony elementami ewidencji gruntów

obejmujący teren łącznika projektowanej drogi z ulicą Szpitalną

SKALA 1 : 1000

Orientacja:

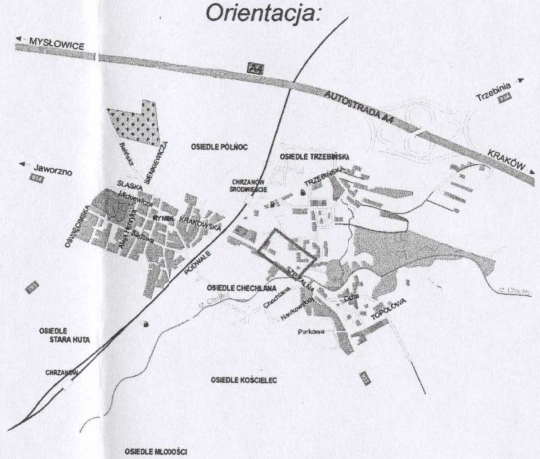

STAROSTWO POWIATOWE W CHRZANOWIE
POWIATOWY OŚRODEK DOKUMENTACJI GEODEZYJNEJ I KARTOGRAFICZNEJ
W obszarze oznaczonym ciągłą tłustą linią dokonano aktualizacji treści mapy zasadniczej. Dokumenty z pomiaru uzupełniającego przyjęto do zasobu powiatowego w dniu 5.04.2000 i zewidencjonowano pod nr 3413/217/2000
Niniejsza mapa może służyć do celów projektowych.
Projektowane obiekty budowlane wymagające pozwolenia na budowę podlegają wytyczeniu i inwentaryzacji powykonawczej przez uprawnione do wykonywania prac geodezyjnych.
Chrzanów 5.04.2000
(miejscowość i data)
(imię i nazwisko, podpis, stanowisko służbowe osoby upoważnionej)

z up. STAROSTY
Dorota Dubikowska
Dyrektor Powiatowego Ośrodka Dokumentacji Geodezyjnej i Kartograficznej
GEODETA POWIATOWY

Obiekt: łącznik projektowanej drogi z ul. Szpitalną
Rodzaj roboty: AKTUALIZACJA (s,u,w i e)
KERG :3413/81/2000
Wykonawca:
Geodeta uprawniony
mgr inż. [illegible] Bańkowska
upr. z zakresu [illegible] nr 11533/92
32-540 Trzebinia ul. Kościelna 18
Nr ks. rob. : 6/Geo/00
Trzebinia dn.22.03.2000

ZMIANA MIEJSCOWEGO PLANU OGÓLNEGO ZAGOSPODAROWANIA PRZESTRZENNEGO GMINY I MIASTA CHRZANÓW

RYSUNEK ZMIANY PLANU SKALA 1:1000

Załącznik Nr 1 do uchwały Nr XXVI/293/2000
Rady Miejskiej w Chrzanowie z dnia 28 listopada 2000r.

PRZEWODNICZĄCY
Rady Miejskiej w Chrzanowie
mgr Piotr Solatski

OZNACZENIA ZMIAN PLANU :

- GRANICA TERENU OBJĘTEGO ZMIANĄ PLANU
- LINIE ROZGRANICZAJĄCE TERENY O RÓŻNYM PRZEZNACZENIU BĄDŹ RÓŻNYCH ZASADACH ZAGOSPODAROWANIA
- LINIE ROZGRANICZAJĄCE TERENY O RÓŻNYM PRZEZNACZENIU - NIEAKTUALNE
- ~~D17ZP~~ ~~07Go1/2~~ SYMBOLE PLANU - NIEAKTUALNE
- CIĄGI PIESZE
- E3aPU — OBSZAR USŁUGOWO PRODUKCYJNY OBOWIĄZUJĄ USTALENIA ZAWARTE W§5 UCHWAŁY
- 07aZ1/2 — OBSZAR DROGI ZBIORCZEJ OBOWIĄZUJĄ USTALENIA ZAWARTE W§6 UCHWAŁY
- D17aU,ZP — OBSZAR USŁUG W ZIELENI OBOWIĄZUJĄ USTALENIA ZAWARTE W§7 UCHWAŁY
- E3bKSP — TERENY URZĄDZEŃ KOMUNIKACJI SAMOCHODOWEJ OBOWIĄZUJĄ USTALENIA ZAWARTE W§8 UCHWAŁY
- E3cUO — TERENY USŁUG OŚWIATY OBOWIĄZUJĄ USTALENIA ZAWARTE W§9 UCHWAŁY

OZNACZENIA ZMIAN PLANU :

- LINIE ROZGRANICZAJĄCE TERENY O RÓŻNYM PRZEZNACZENIU BĄDŹ RÓŻNYCH ZASADACH ZAGOSPODAROWANIA - OKREŚLONE
- D23MW — TERENY MIESZKALNICTWA WYSOKIEJ INTENSYWNOŚCI
- 06Go1/4 — TERENY ULIC UKŁADU PODSTAWOWEGO
- D17ZP — TERENY PARKÓW I ZIELEŃCÓW
- D24UO — TERENY USŁUG OŚWIATY

0 50 100m

PRACOWNIA URBANISTYCZNO - ARCHITEKTONICZNA
URBSPLAN
JAWORZNO, ul. Tetmajera 32, tel: 032/ 616 32 91
CHRZANÓW ul. Mieszka I 5/45, tel: 032/ 623 40 49